


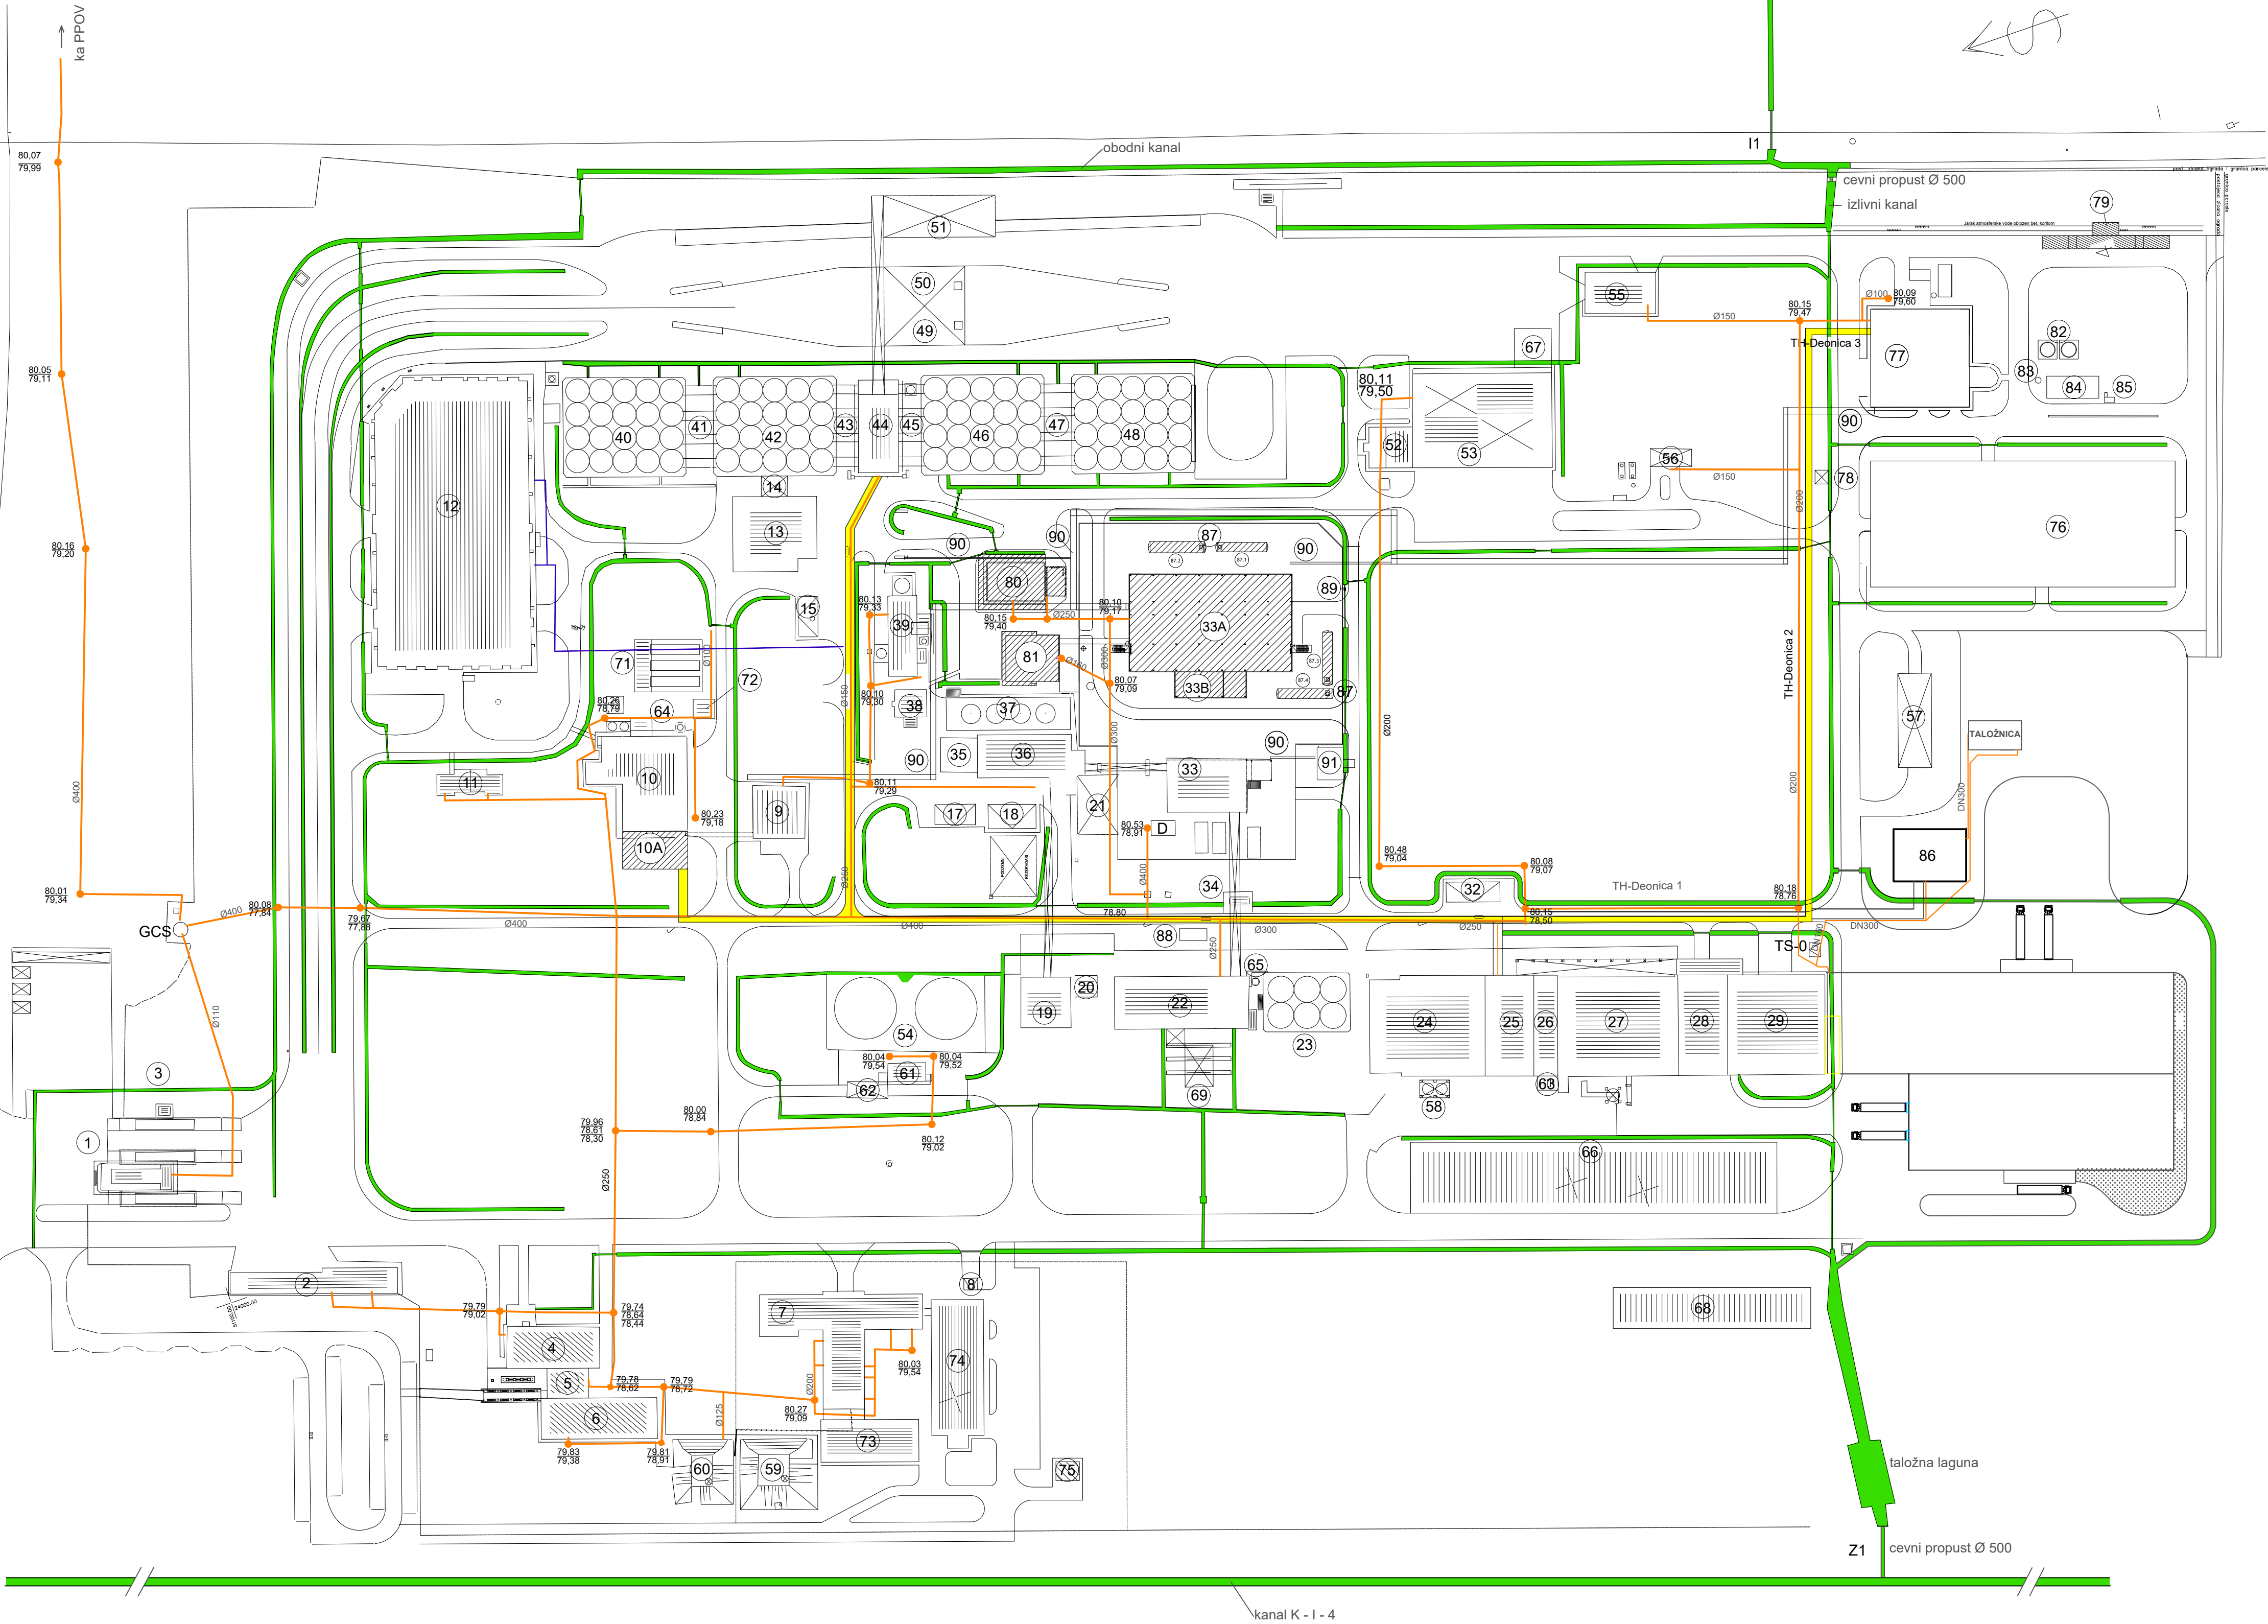

LEGENDA:

- KANALI ATMOSFERSKÉ KANALIZACIJE
- KANALIZACIJA OTPADNIH VODA
- TEHNIČKI HODNIK

- 1 PORTIRNICA
- 2 OBJEKT S3
- 3 OBJEKT III VAGE
- 4 TRPEZARIJA
- 5 ANEKS OBJEKTA S1
- 6 OBJEKT S1
- 7 LABORATORIJA
- 8 TS-4
- 9 OBJEKT GASNOG GENERATORA
- 10 STARA KOTLARNICA
- 10A ANEKS STERE KOTLARNICE
- 11 VATROGASNI OBJEKT
- 12 PODNO SKLADISTE
- 13 SUSARA
- 14 TORANJ SUSARE
- 15 TS-1
- 17 TS-2
- 18 CRPNA STANICA PPZ
- 19 MAGACIN LECITINA
- 20 LECITINSKA
- 21 KOMANDA EKSTRAKCIJE
- 22 SACMARA
- 23 SILOS ZA SACMU
- 24 POGON BIG
- 25 MAGACIN BIG
- 26 POGON TSP-nadviseni deo
- 27 POGON TSP
- 28 MAGACIN TSP-1.deo
- 29 MAGACIN TSP-2.deo
- 30
- 31
- 32 TS-3
- 33 POGON EKSTRAKCIJE
- 33 A - POGON ALK.EKSTRAKCIJE
- 33 B - ANEKS
- 34 KONTEJNER-kod ekstrakcije
- 35 VELIKA CELIJA
- 36 POGON PRIPREME
- 37 TEMPER CELIJA
- 38 SUSARA-kod ciscenja
- 39 POGON CISCENJA
- 40 SILOS-baterija A
- 41 VEZNI MOST A-B
- 42 SILOS-baterija B
- 43 VEZNI MOST B - masinska kuca
- 44 SILOS - masinska kuca
- 45 VEZNI MOST masinska kuca-B
- 46 SILOS-baterija C
- 47 VEZNI MOST C-D
- 48 SILOS-baterija D
- 49 KAMIONSKI KIP 1-2
- 50 KAMIONSKI KIP 3-4
- 51 ZELJEZNIČKI KIP
- 52 OBJEKT S2
- 53 RADIONICA I MAGACIN
- 54 ULJNI REZERVOARI
- 55 AUTOMEHANIČARSKA
- 56 BENZINSKA STANICA
- 57 MAGACIN "MINEL"
- 58 SILOSA CELIJA
- 59 FILTERSKA STANICA
- 60 HEMIJSKA PRIPREMA VODE
- 61 ULJNA STANICA
- 62 ULJNA STANICA-nadstresnica
- 63 KUCICA kod TSP-a
- 64 SUSENJE KOMPRIMOVANOG VAZDUHA
- 65 PLATFORMA kod SACMARE
- 66 SKLADISTE GOTOVIH PROIZVODA
- 67 ANEKS KOD RADIONICE
- 68 SKLADISTE AMBALAZE
- 69 SACMARA-UTOVAR RINFUZE
- 70 NADSTESNICA IZA "MINEL"-a
- 71 PUMPARNICA ZA MAZUT
- 72 KUCICA ZA PUMPU ZA PRETAKA-NJE MAZUTA
- 73 LABORATORIJA A1 OBJEKT
- 74 LABORATORIJA B1 OBJEKT
- 75 LABORATORIJA D OBJEKT
- 76 SKLADISTE ZA BIOMASE
- 77 KOTLARNICA NA BIOMASU
- 78 TS-5 kod nove kotlarnice
- 79 PORTIRNICA kod kott. na biomasu
- 80 RASHLADNI SISTEM
- 81 TRAFU (TS-6) KOMANDA
- 82 REZERVOARI MELASE
- 83 REZERVOAR KOMPRIM. VAZDUHA
- 84 KOMPRES. I PUMPNJA STANICA
- 85 UTOVARNA RAMP
- 86 PRIPREMA VODE
- 87 TANKOVI ETANOLA I MISCELE
- 88 TS-7
- 89 PRETAKALISTE ETANOLA
- 90 ENERGETSKI MOSTOVI
- 91 GASIFIK. STANICA TECNOG AZOTA

-KANALIZACIJA-

Investitor: SOJAPROTEIN AD BEČEJ	Mesto Bečej	Datum maj 2012.	Br. priloga 1.
Projektni Slavko Kulašin,dipl.ing.grad.	PROJEKAT IZVEDENOG STANJA VODOVODA I KANALIZACIJE KOMPLEKSA "SOJAPROTEIN" AD U BEČEJU		
Obradio: Srdan Črnogorac,dipl.ing.	Situacioni plan kanalizacionog kompleksa "SOJAPROTEIN" AD - Bečej , R=1:1 000		